

Département de la Savoie
Commune de St Pierre d'Albigny

Aménagement de 17 lots
"Les Terrasses de Minjoud"

MAITRE D'OUVRAGE

FONCIPROM

112A, rue Sadi Carnot

38 140 RIVES

MAITRE D'OEUVRE

SERRA INFRASTRUCTURES

22, rue Paul Helbronner

38 100 GRENOBLE

90, rue Masséna

69 006 LYON

PLAN DE RECOLEMENT DES RESEAUX HUMIDES

ECHELLE: 1/200

Phase: DOE

MARTOÏA B.T.P

Siège Social : Rochedaune

73300 SAINT-JEAN DE MAURIENNE

Tél. : 04.79.64.08.09

Fax : 04.79.64.14.48

Email : robin.buisson@martoiaatp.fr

Port : 06.63.25.41.98


Note : A : 23/10/2025 Plan au 16/10/2025

Dessiné par Vanoise Ingénierie

Vérifié par Robin BUISSON

B : C : D : E : F :


Détail sur tranchée drainante

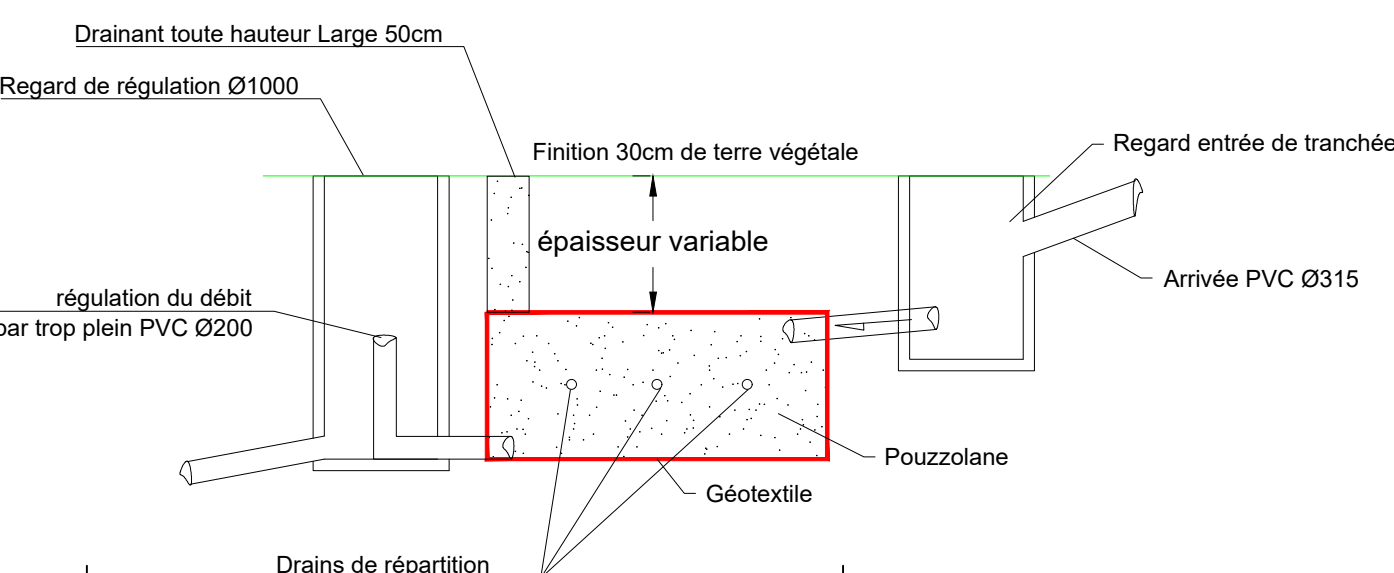

Eaux usées		Electricité	
— Réseau	— Réseaux de voirie	— 1 TPC Ø160	— 1 TPC Ø160

LEGENDE - Voirie

- Alignement (Empiérement)
- Enrobés
- Dalles gazon béton
- Espaces verts communs
- Espace vert privatif
- Bordure T2
- Bordure T2 basse

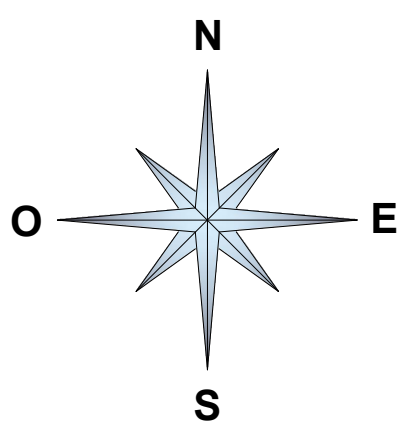

Raccordement sur réseau public Télécom existant