

Département de la Savoie  
Commune de St Pierre d'Albigny

Aménagement de 17 lots  
"Les Terrasses de Minjoud"

MAITRE D'OUVRAGE  
FONCIPROM  
112A, rue Sadi Carnot  
38 140 RIVES

MAITRE D'OEUVRE  
SERRA INFRASTRUCTURES  
22, rue Paul Helbronner  
38 100 GRENOBLE  
90, rue Masséna  
69 006 LYON


PLAN DE RECOLEMENT DES RESEAUX  
SECS

ECHELLE: 1/200

Phase: DOE

MARTOÏA B.T.P

|   |  |  |                                                              |  |  |
|---|--|--|--------------------------------------------------------------|--|--|
| Siège Social : Rochedaune<br>73300 SAINT-JEAN DE MAURIENNE<br>Tél. : 04.79.64.08.09<br>Fax : 04.79.64.14.48 |  |  | Email : robin.buisson@martoiaatp.fr<br>Port : 06.63.25.41.98 |  |  |
| Note :<br>A : 23/10/2025 Plan au 16/10/2025                                                                 |  |  | Vérifié par<br>Robin BUISSON                                 |  |  |
| B   |  |  | Conçu par<br>Vanoise Ingénierie                              |  |  |
| C   |  |  |                                                              |  |  |
| D   |  |  |                                                              |  |  |
| E   |  |  |                                                              |  |  |
| F   |  |  |                                                              |  |  |

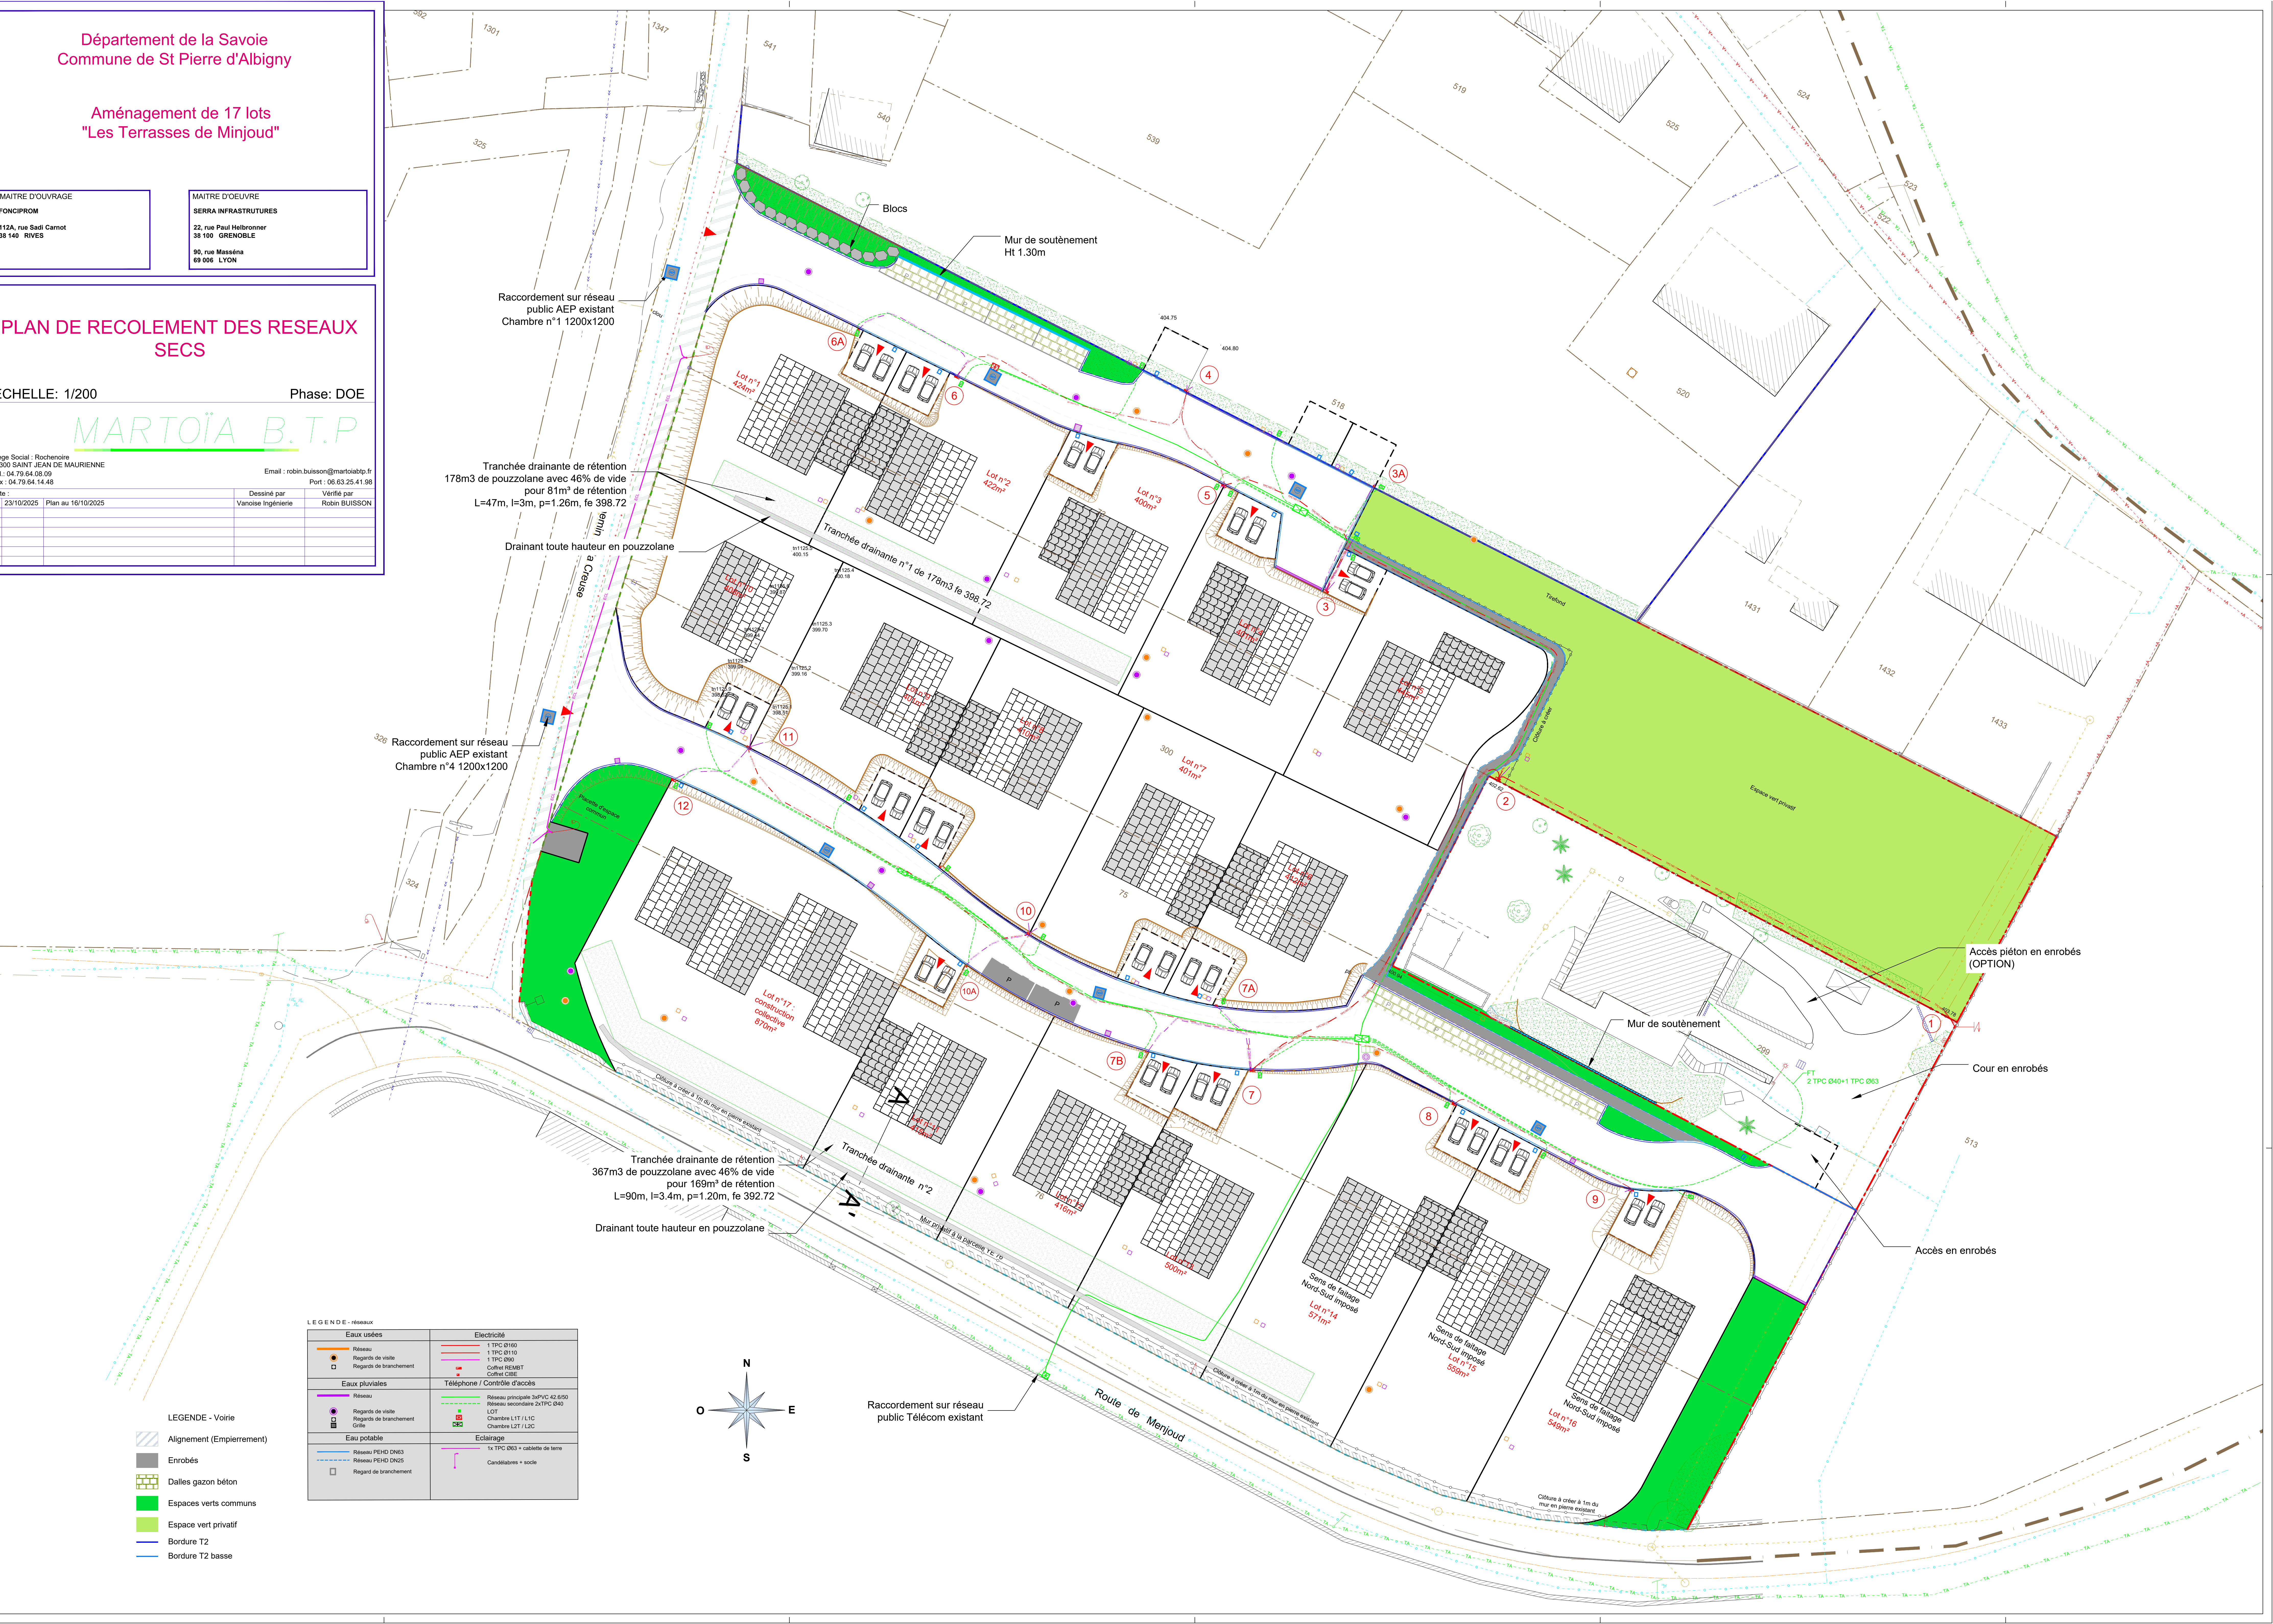

| Eaux usées     |                        | Électricité                  |                                 |
|----------------|------------------------|------------------------------|---------------------------------|
| —              | Réseau                 | —                            | 1 TPC Ø160                      |
| —              | Regards de visite      | —                            | 1 TPC Ø110                      |
| —              | Regards de branchement | —                            | 1 TPC Ø90                       |
| —              |                        | —                            | Câbles REMBT                    |
| —              |                        | —                            | Câbles CDE                      |
| Eaux pluviales |                        | Téléphone / Contrôle d'accès |                                 |
| —              | Réseau                 | —                            | Réseau principale 3xPVC 42.8/50 |
| —              | Regards de visite      | —                            | Réseau secondaire 2xTPC Ø40     |
| —              | Regards de branchement | —                            | LOT                             |
| —              | Grille                 | —                            | Cheminée L17 / L1C              |
| —              |                        | —                            | Cheminée L27 / L3C              |
| Eau potable    |                        | Éclairage                    |                                 |
| —              | Réseau PEHD DN63       | —                            | 1x TPC Ø63 + cablette de terre  |
| —              | Réseau PEHD DN25       | —                            | Candélabres + socle             |
| —              | Regard de branchement  | —                            |                                 |

LEGENDE - Voirie

- Alignement (Empierrement)
- Enrobés
- Dalles gazon béton
- Espaces verts communs
- Espace vert privatif
- Bordure T2
- Bordure T2 basse